


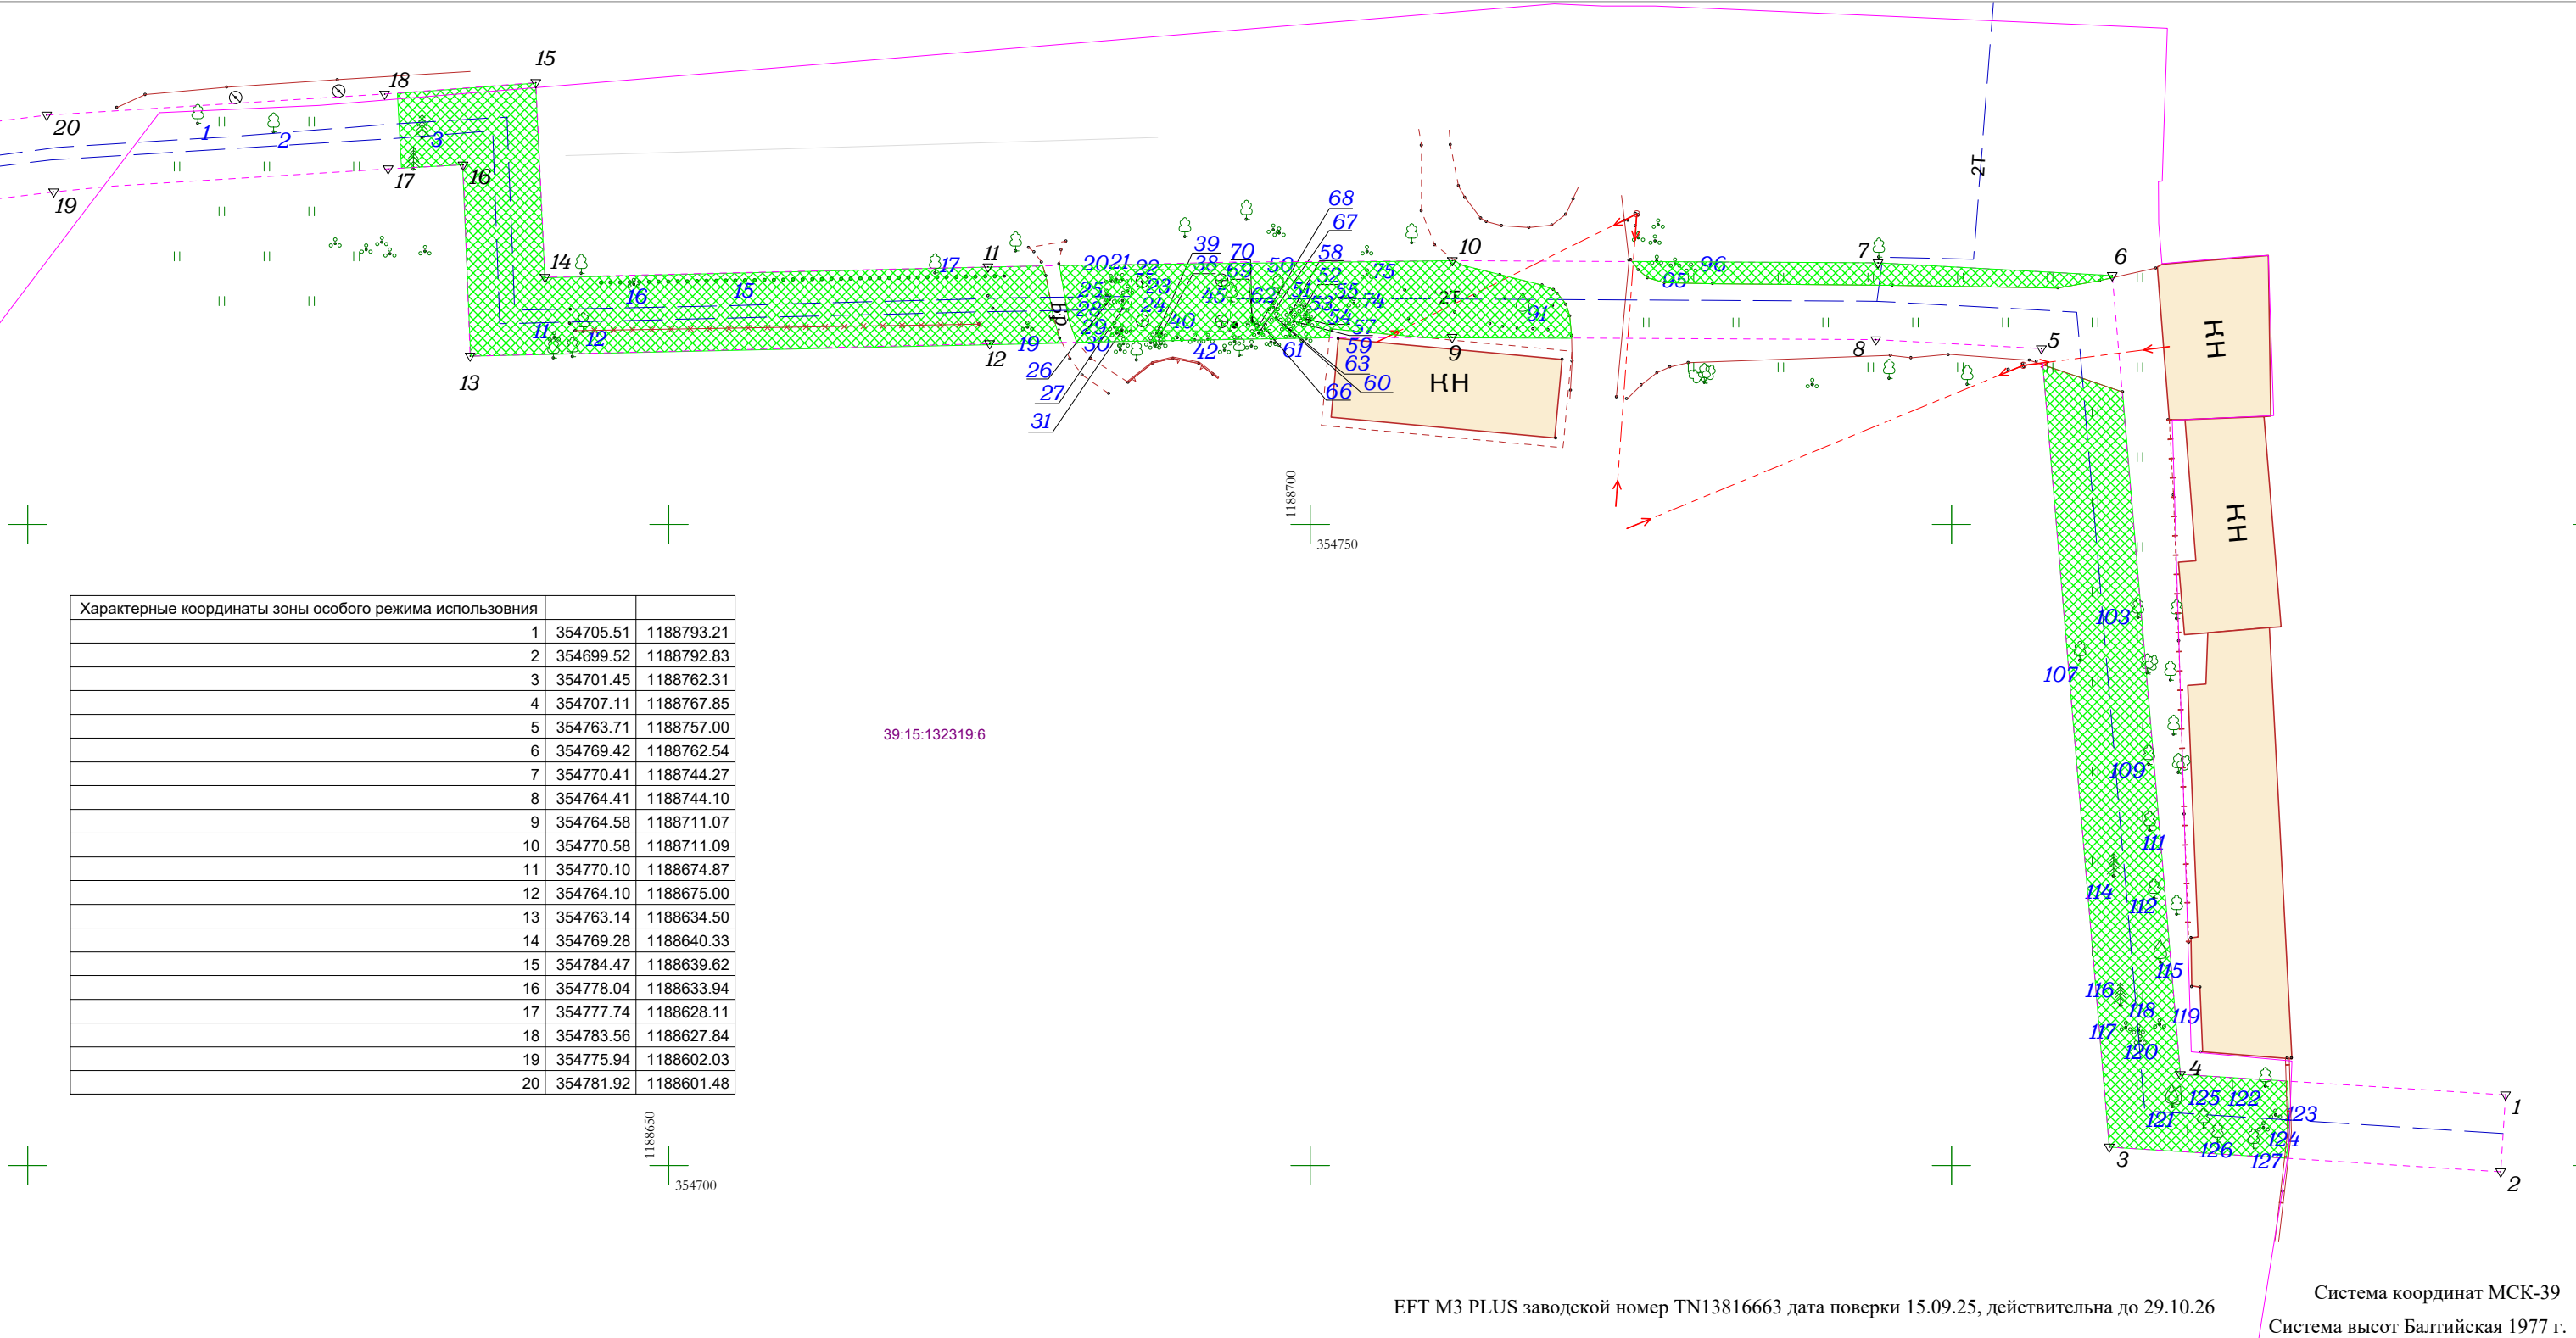

Условные обозначения:

 -травянистая растительность, подлежащая уничтожению 1077кв.м.

						Объект №			
						Реконструкция объекта МП "Калининградтеплосеть" ТС тепловая магистраль №3 ТЭЦ 1 от ТК 1 до ДК 3-47 до ТК 3-27 до ТК 3-1а-10 инв.№000006756 по ул.Ген.Галицкого - Ул.Бесселя			
Изм.	Кол.уч.	Лист	№ док.	Подп.	Дата				
						Исполнительная схема	Масштаб	Лист	Листов
Нач. отдела					15.04.26		1:500	1	1
Геодезист		Кухаренко И.С			15.04.26	ООО "КВАНТ КД"			