


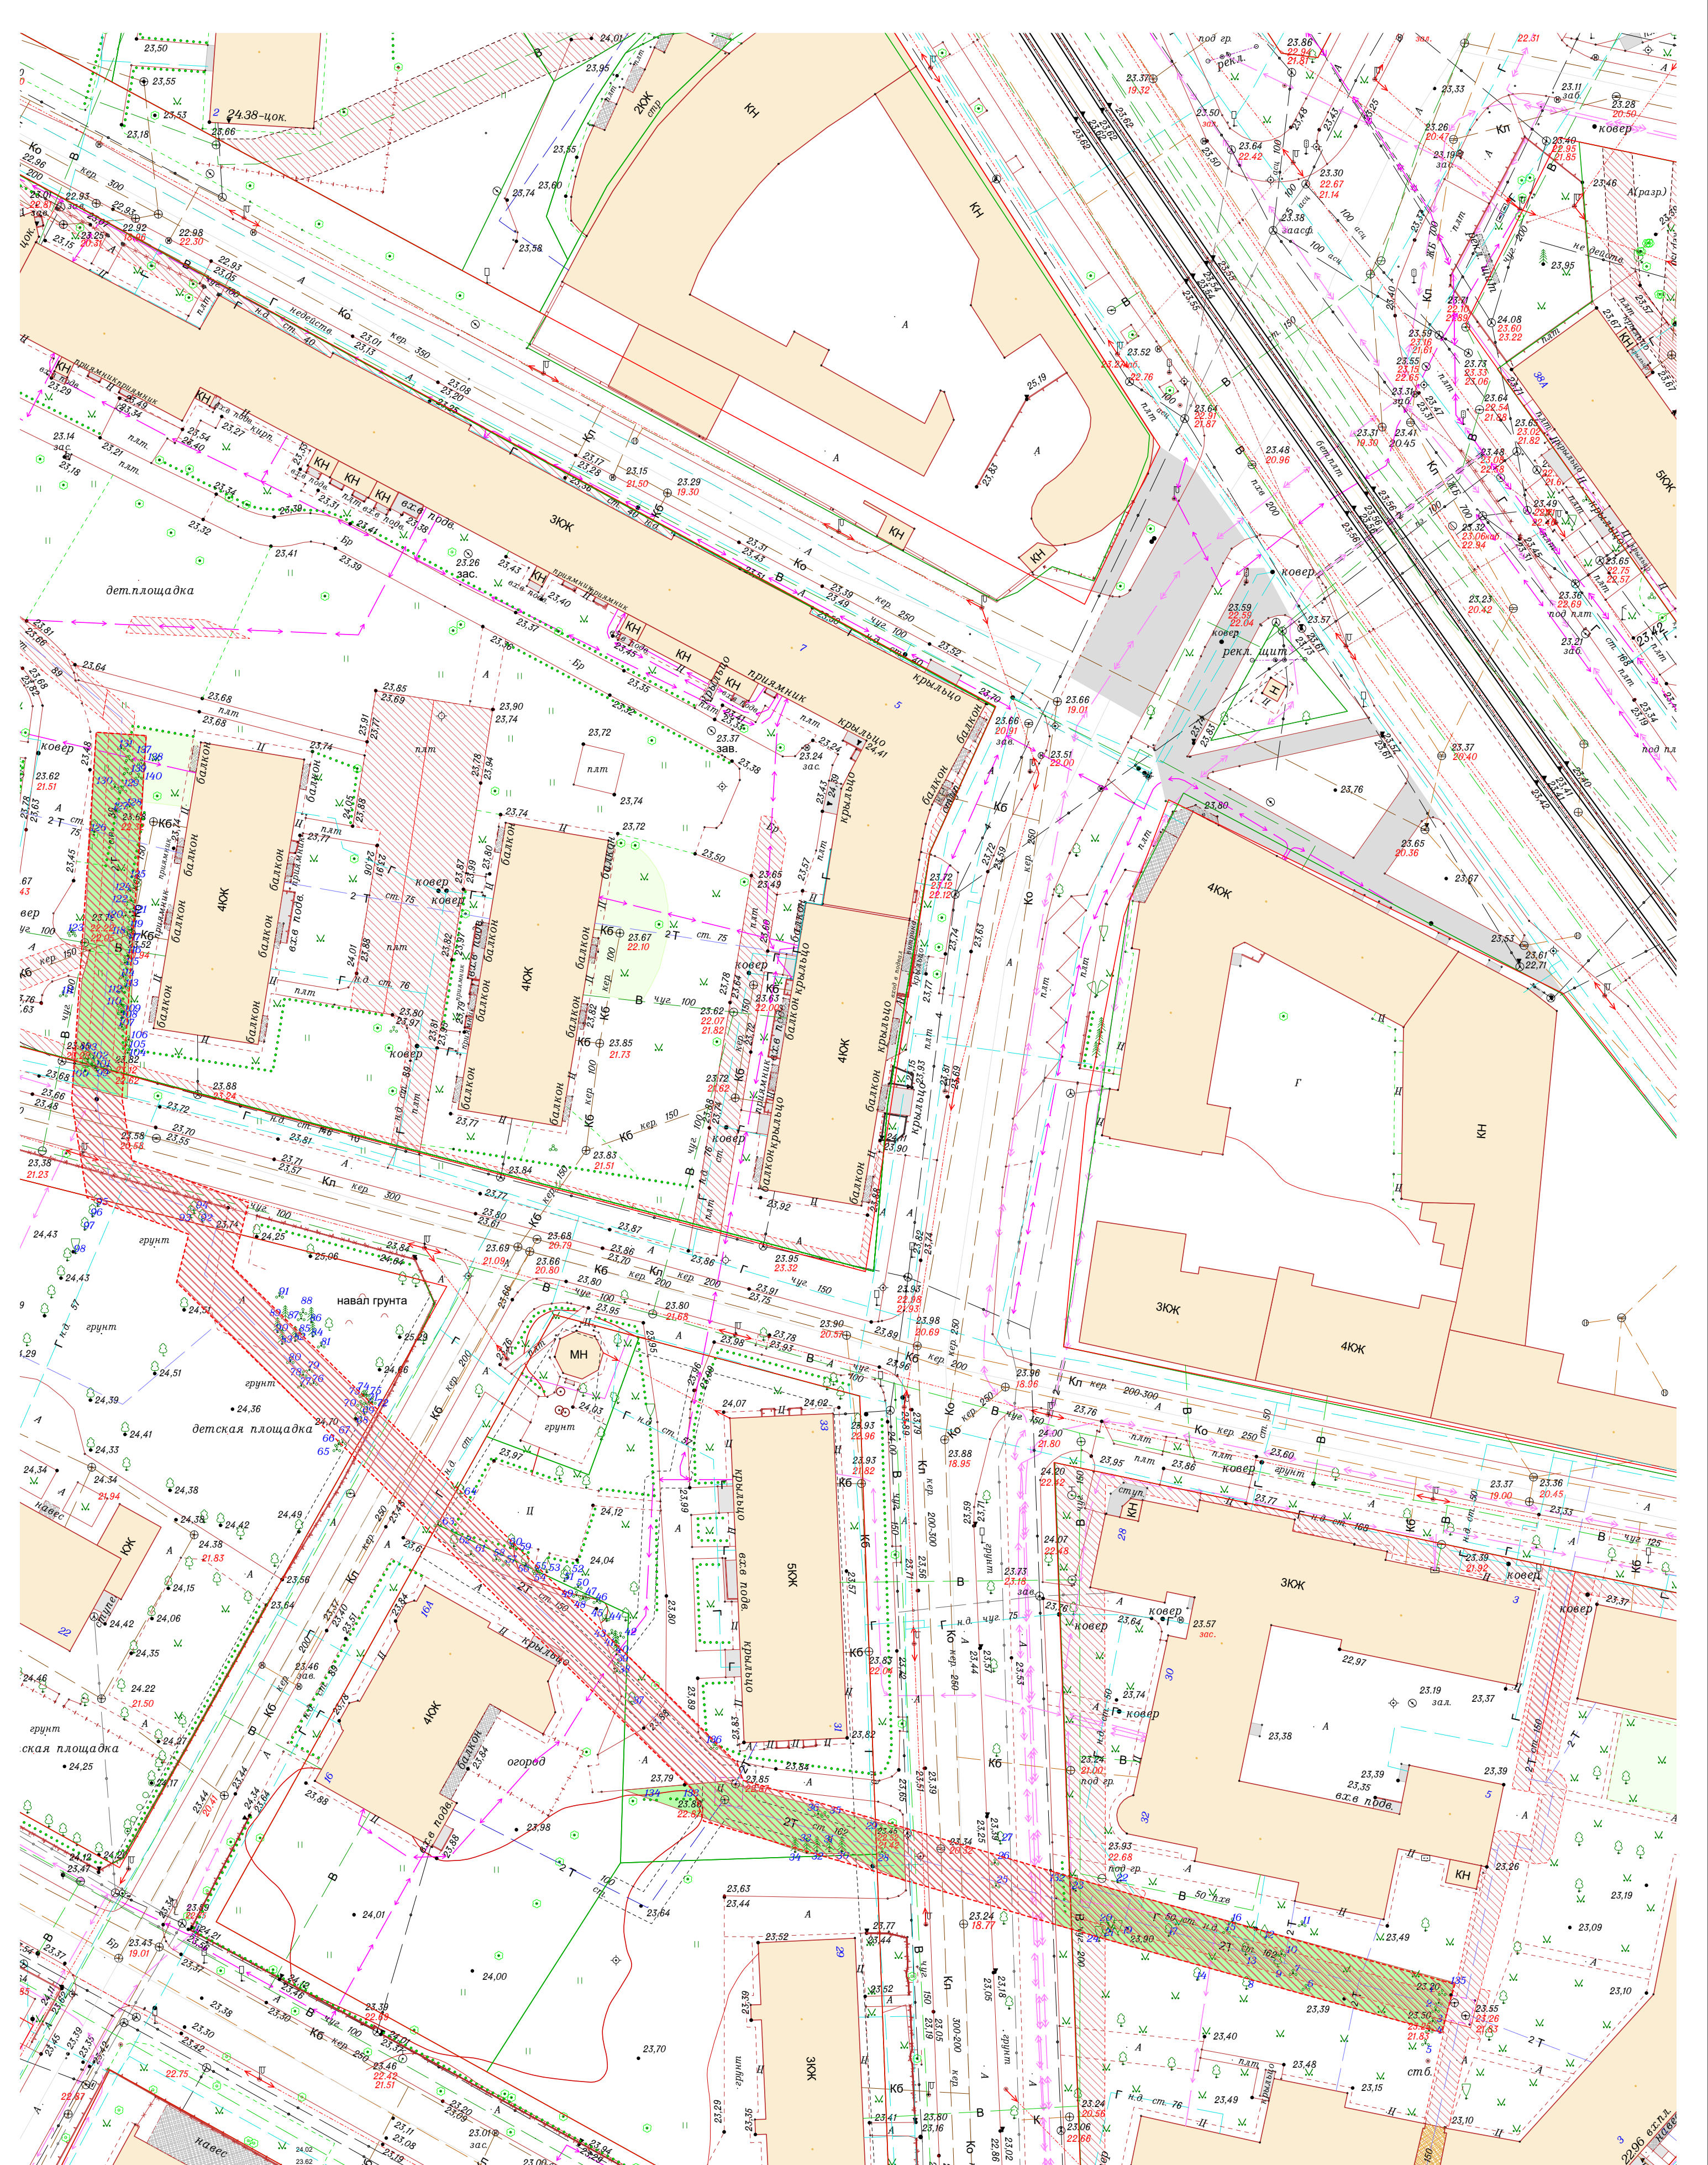

Система координат МСК-39

Система высот Балтийская 1977 г.

AlphaGEO A2 заводской номер L2A24101192 дата поверки 27.02.2026 поверка действительна до 26.02.2027

Объект №

Капитальный ремонт тепловой сети от ТК2-21 до ж.д. по ул. Римского-Корсакова, 16-16а и от ТК2-21 до ж.д. по ул. Брамса, 31-33 2Д89мм L=50м в г. Калининграде на объекте основных средств «Т/с от ТК 2-13 до ЦТП Димитрова» инв.№07-220277

Исполнительная съёмка

Изм. Кол.уч. Лист № док. Подп. Дата

Масштаб Лист Листов

Геодезист Покидин Ф.С. 20.06.26

1:500 1 1

ООО "КВАНТ КД"

- Условные обозначения
- травянистая растительность, подлежащая уничтожению 706кв.м.
 - охранный зона тс